


LEGGENDA


| | | | |
|------------|----------------------------|------------|---|
| 65.67 | Quota rilevata (31 m.m.) | 14.27 | Profondità in metri dal pc |
| [Grey Box] | Edificio | 733.61 | Quota max. Fabricato |
| [Blue Box] | Cadavere | [Red Line] | Direzione defluvio reflui |
| [Blue Box] | Pozzetto Generico | [Red Line] | Tracciato rete fognaria |
| [Blue Box] | Pozzetto fognario | [Red Line] | Tracciato presunto rete fognaria |
| [Blue Box] | Pozzetto elettrico | [Red Line] | Tracciato presunto della rete elettrica |
| [Blue Box] | Pozzetto rete idrica | [Red Line] | Tracciato presunto della rete idrica |
| [Red Box] | Pozzetto non specializzato | [Red Line] | Manicapiada |
| [Red Box] | Sedimenti e detriti | [Red Line] | Strada Stenata |
| [Red Box] | Cassetta Gas | [Red Line] | Strada Asfaltata |
| [Red Box] | Cassetta Energia | [Red Line] | Muri di Confine |
| [Red Box] | Pali illuminazione | [Red Line] | Linee Aeree |
| [Red Box] | Recinzioni e Cancelli | [Red Line] | Scarpate |
| [Red Box] | Segnalazione Stradale | [Red Line] | Guard Rail |
| [Red Box] | Caratteristica | [Red Line] | Area a verde e vegetazione arborea |
| [Red Box] | Pali Inerziosi | [Red Line] | Albero |
| [Red Box] | Linee a parete - GAS | [Red Line] | |
| [Red Box] | Linee a parete - ELETTRICO | [Red Line] | |
| [Red Box] | Linee a parete - IDRICO | [Red Line] | |

INQUADRAMENTO - Scala 1: 5.000

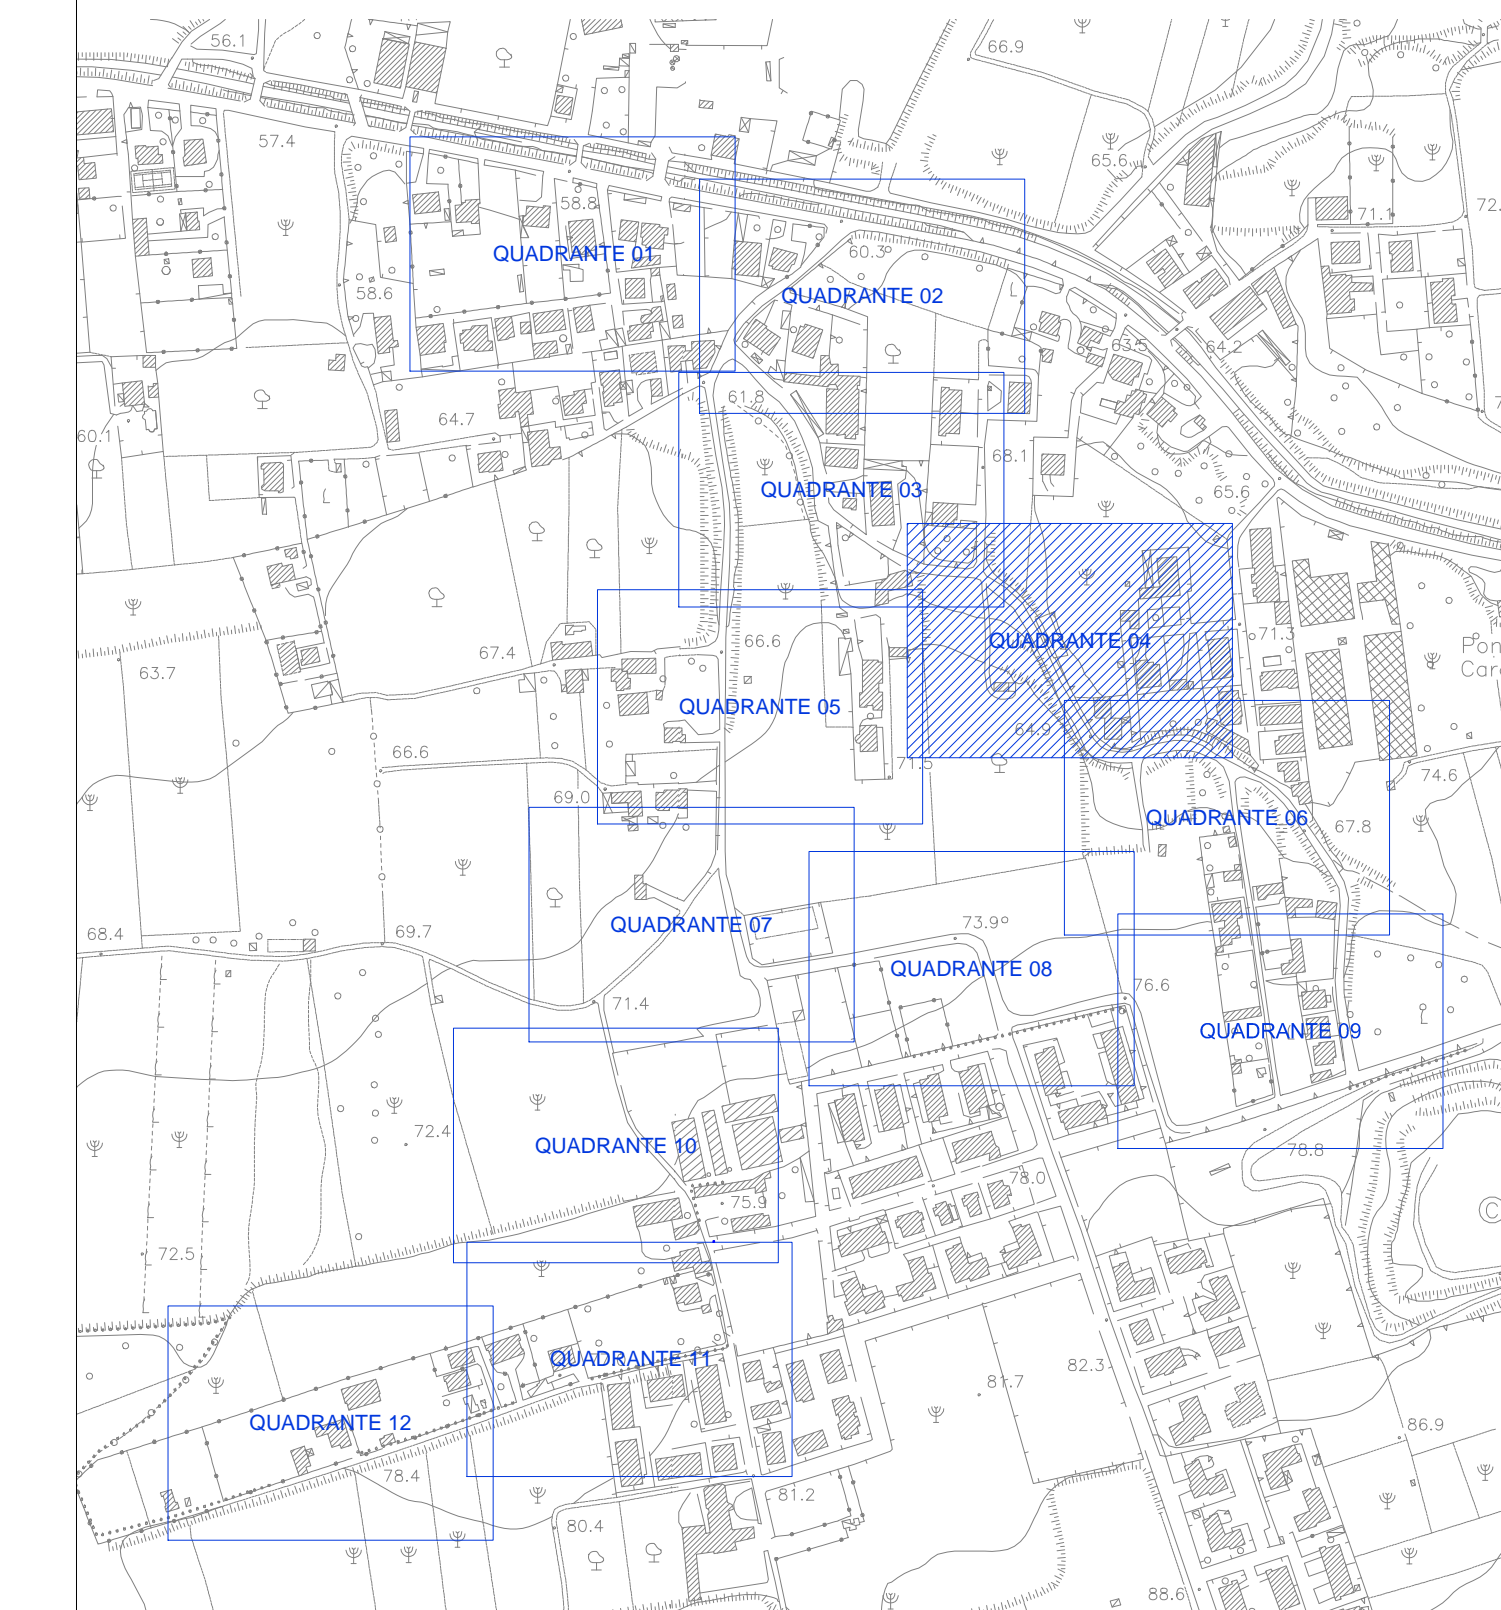

CONVENZIONE SOGESID S.p.A. - MATIM del 12/09/2011

Accordo di Programma Strategico per le Compensazioni Ambientali nella regione Campania del 18 Luglio 2008 e successivo atto modificativo del 8 Aprile 2009

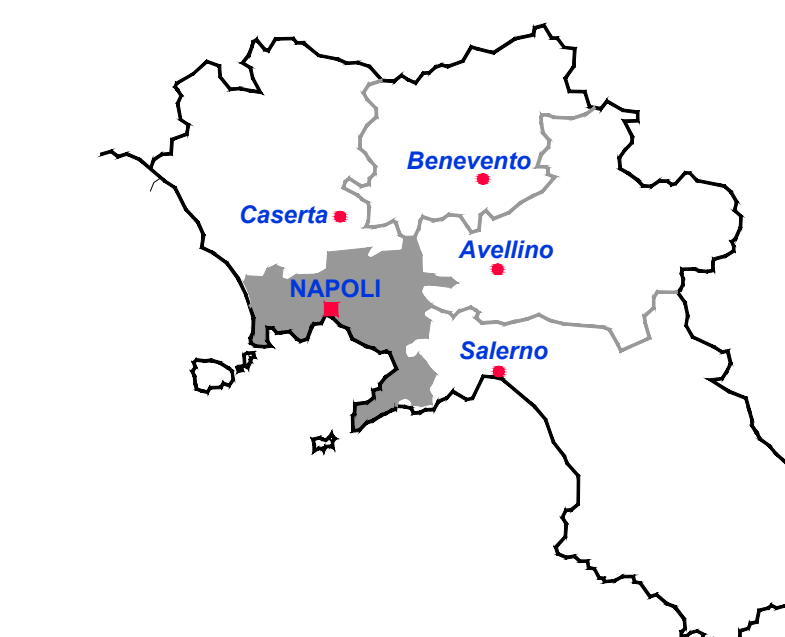

COMUNE DI QUALIANO (NA)
INTERVENTI DI POTENZIAMENTO, ADEGUAMENTO E COMPLETAMENTO
DEL SISTEMA FOGNARIO COMUNALE (LGTI 1-2-3) - 2° Stralcio
PROGETTO ESECUTIVO

| | | | |
|---|--|--|--|
| Titolo elaborato RILIEVO PLANO-ALTIMETRICO - VIA SAMBUCO - VIA MAIONE - QUADRANTE 4 | | Elaborato C.1.4 | |
| Redatto da SOGESID | | Gruppo di progettazione Geol. Paolo Martines (Geologia) Ing. Lavinia Sconci (CSF) RTP: Studio Disceff (Capogruppo) Ing. Enzo Disceff | |
| Responsabile Direzione Acque Ing. Giovanni Pizzo | | Ing. Giovanni Perillo TECNO IN SPA : Davide Sala TECNO IN SPA (Supporto specialistico e indagini) | |
| Project Manager Ing. Lavinia Sconci | | | |

| Cod. Commessa | Codice | Nome file | Data |
|----------------------------|---------|--------------------------|----------------------|
| COM321-2-3.2 PE EG C 1 4 0 | | COM321-2-3.2.PE.EG.C.1.4 | Scala: 1/200 |
| 0 | 07/2017 | 1 ^a Emissione | verificato approvato |